

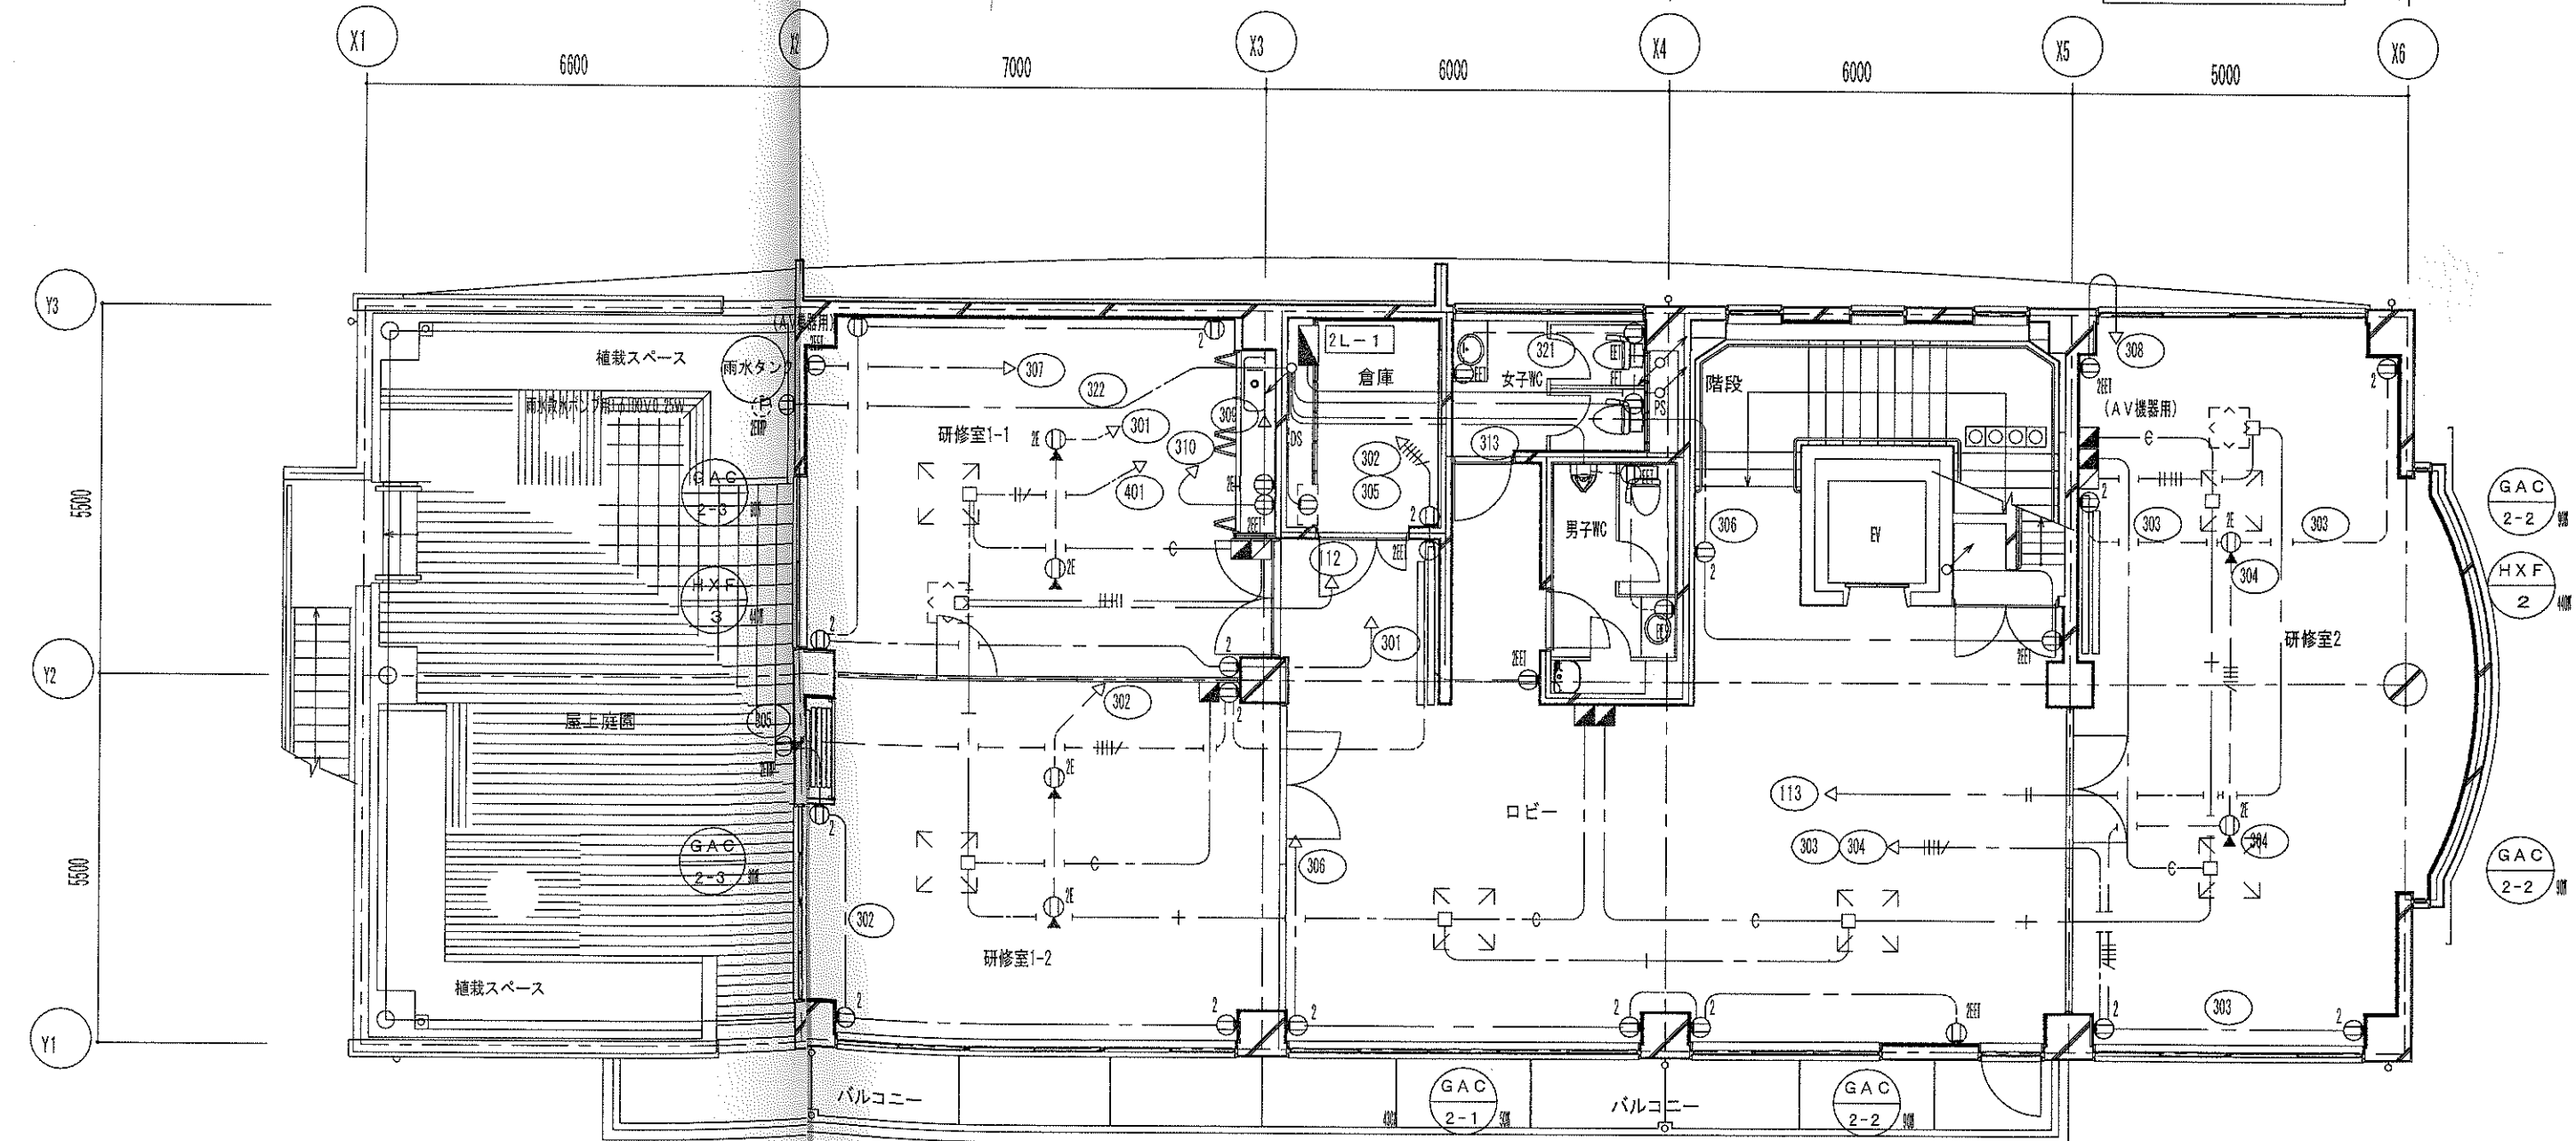


動力配管配線表			
R-1	ガスヒートポンプエアコン (スパーエクスル)	FK-425 5sq-W (10-F)	(C31)
	1/4 300V消費電力 0.7kW×2	FK-4272sq (P62)	(C38)
R-2	ガスヒートポンプエアコン (スパーエクスル)	FK-425 5sq-W (10-F)	(C31)
	1/4 300V消費電力 0.7kW×2	FK-4272sq (P62)	(C38)
R-3	空冷ヒートポンプエアコン 3φ200V C:2.8kW F:0.09kW	FK-425 5sq-W (10-F)	(C31)
R-4	空冷ヒートポンプエアコン 3φ200V C:2.8kW F:0.27kW	FK-425 5sq-W (10-F)	(C31)
R-5	空冷ヒートポンプエアコン 3φ200V C:2.8kW F:0.15kW	FK-425 5sq-W (10-F)	(C31)
R-6	空冷ヒートポンプエアコン 1φ100V C:700W F:60W		
FE-1	排気ファン 3φ200V 1.5kW	FK-425 5sq-W (10-F)	(C31)
FE-2	排気ファン 3φ200V 2.2 kW	FK-425 5sq-W (10-F)	(C31)

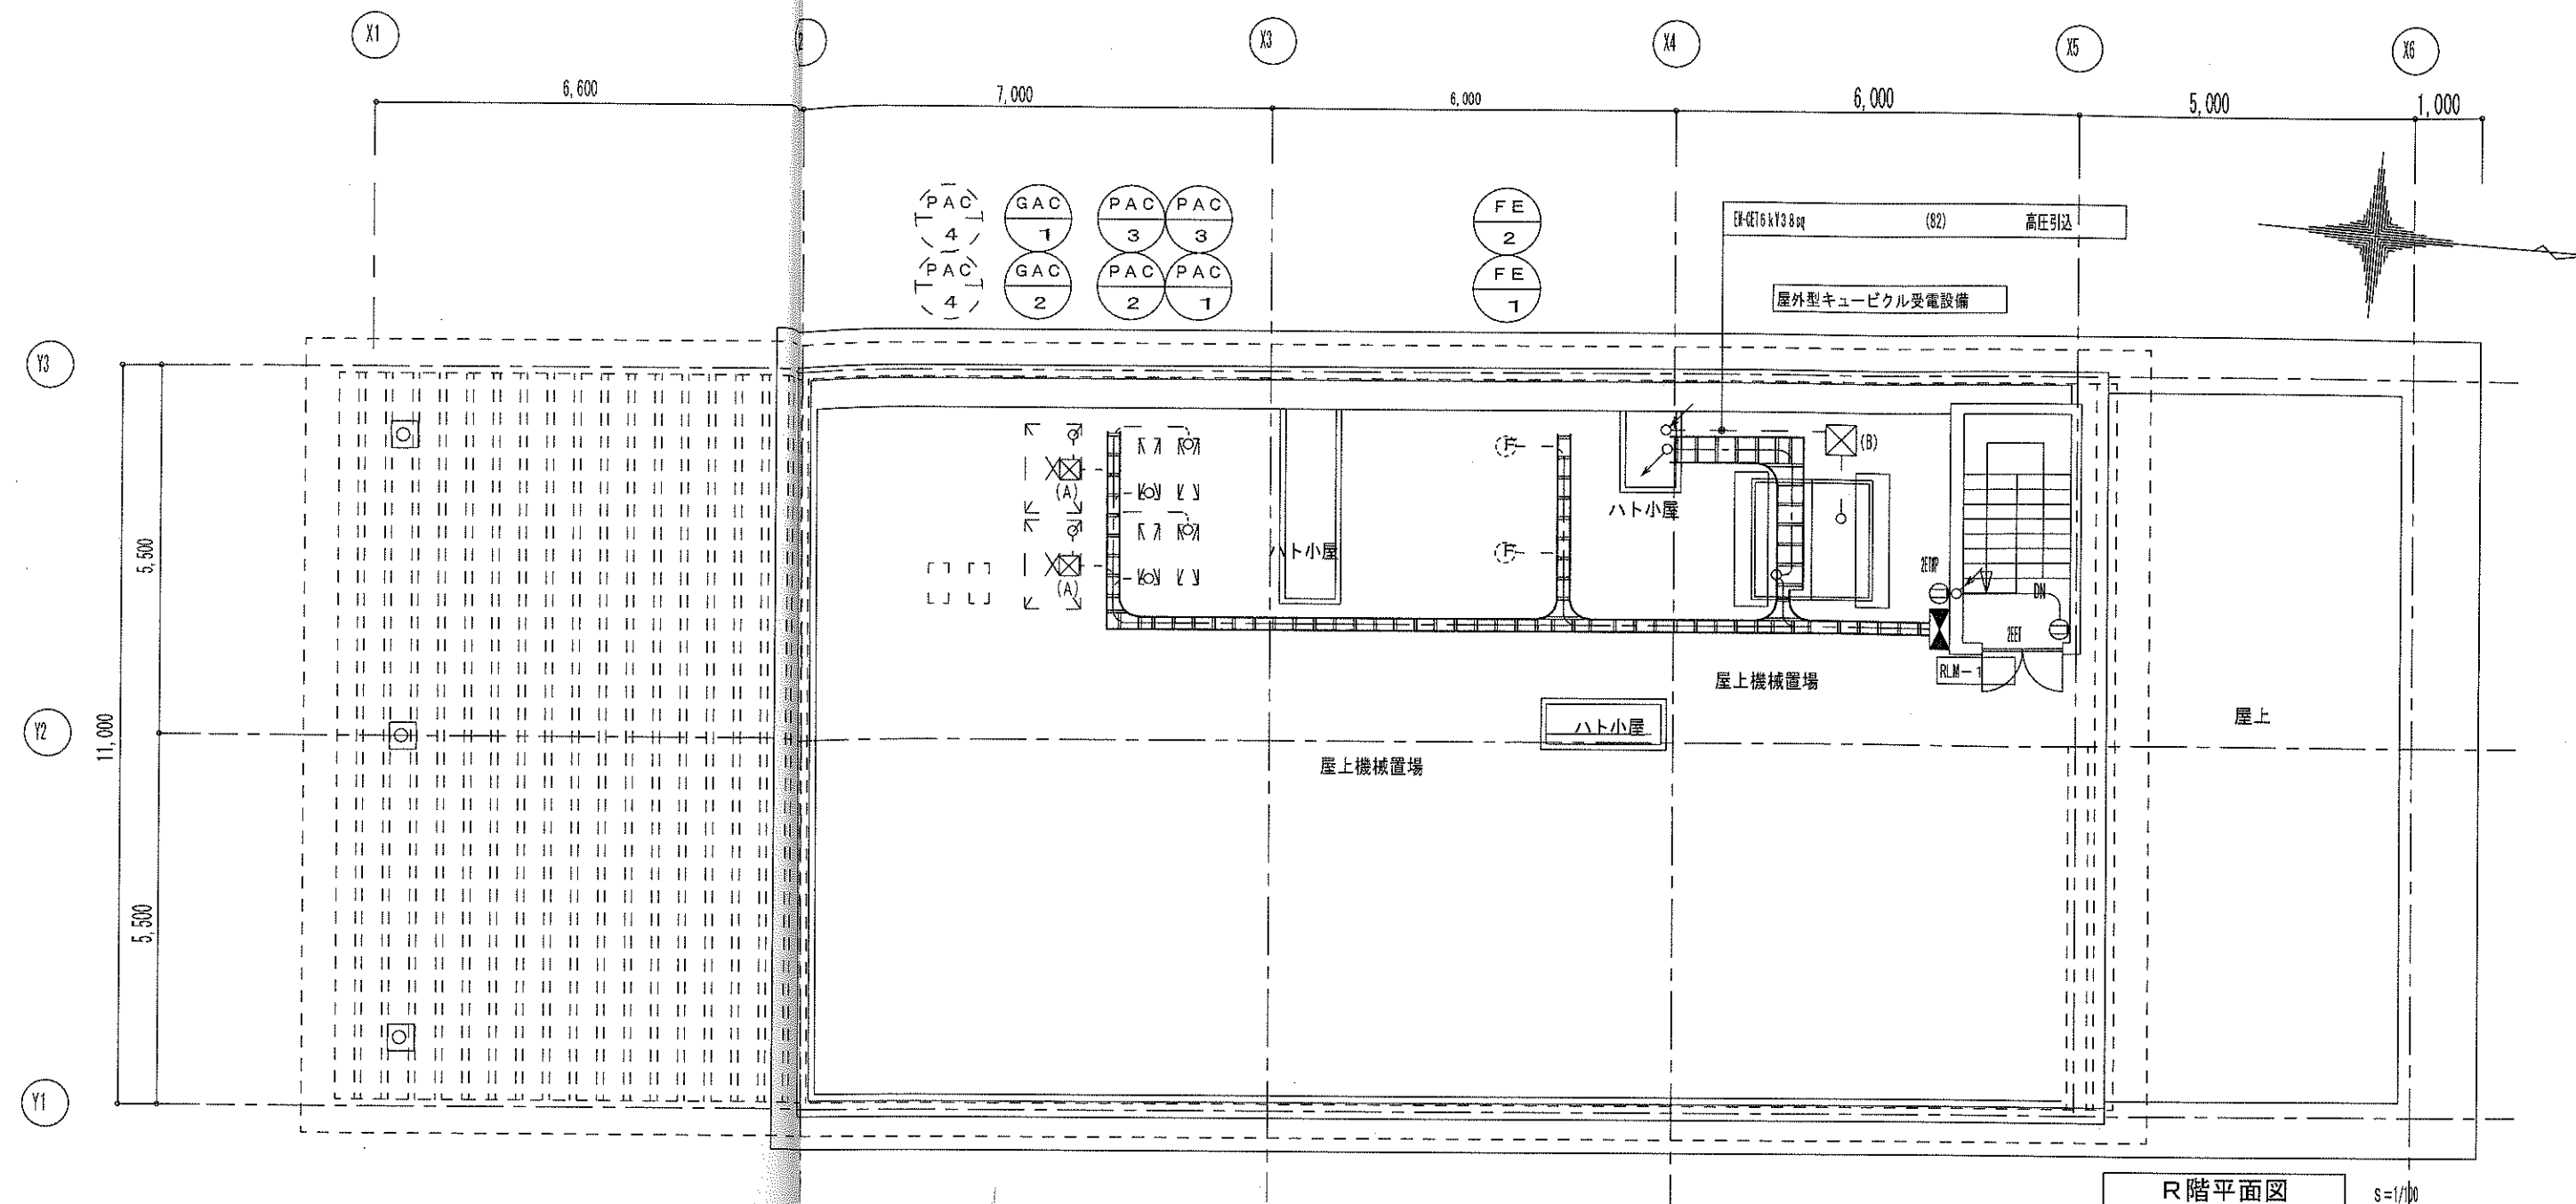

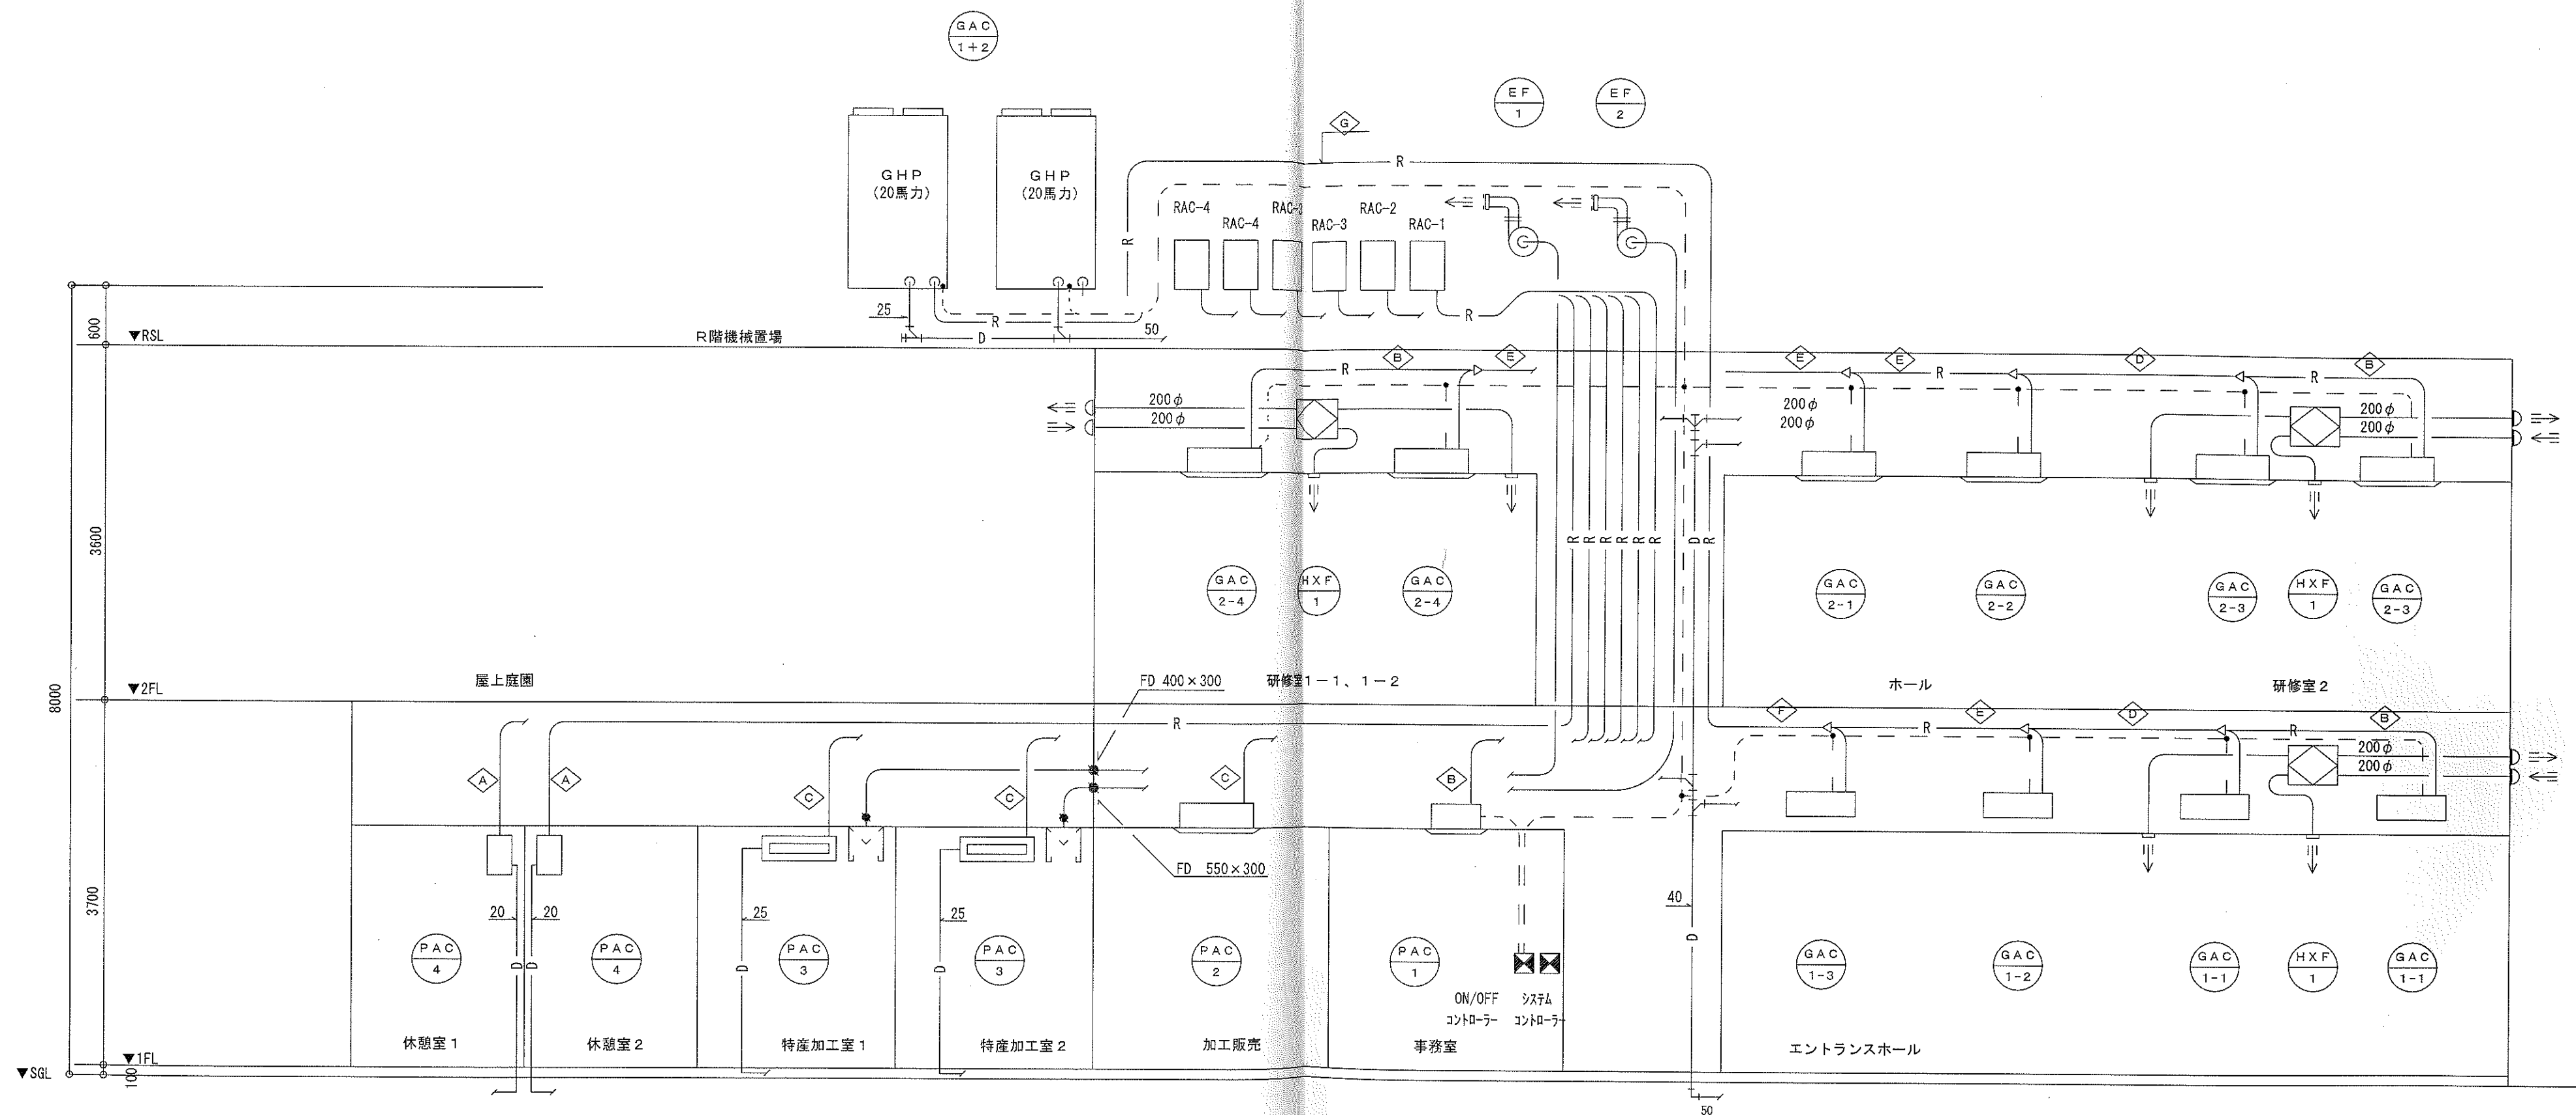

系統図

竣工図

久御山町地域交流センター建設工事

NAME

空調系統図

DATE 2009.11.02

SCALE

NO.

M-04